


D48 Thüringisches-Fränkisches Mittelgebirge

Anschluss Karte C 11.1.2 Blatt 2a

Anschluss Karte C 11.1.2 Blatt 1

Markt Konnersreuth  
Landkreis Tirschenreuth

Stadt Mitterteich  
Landkreis Tirschenreuth

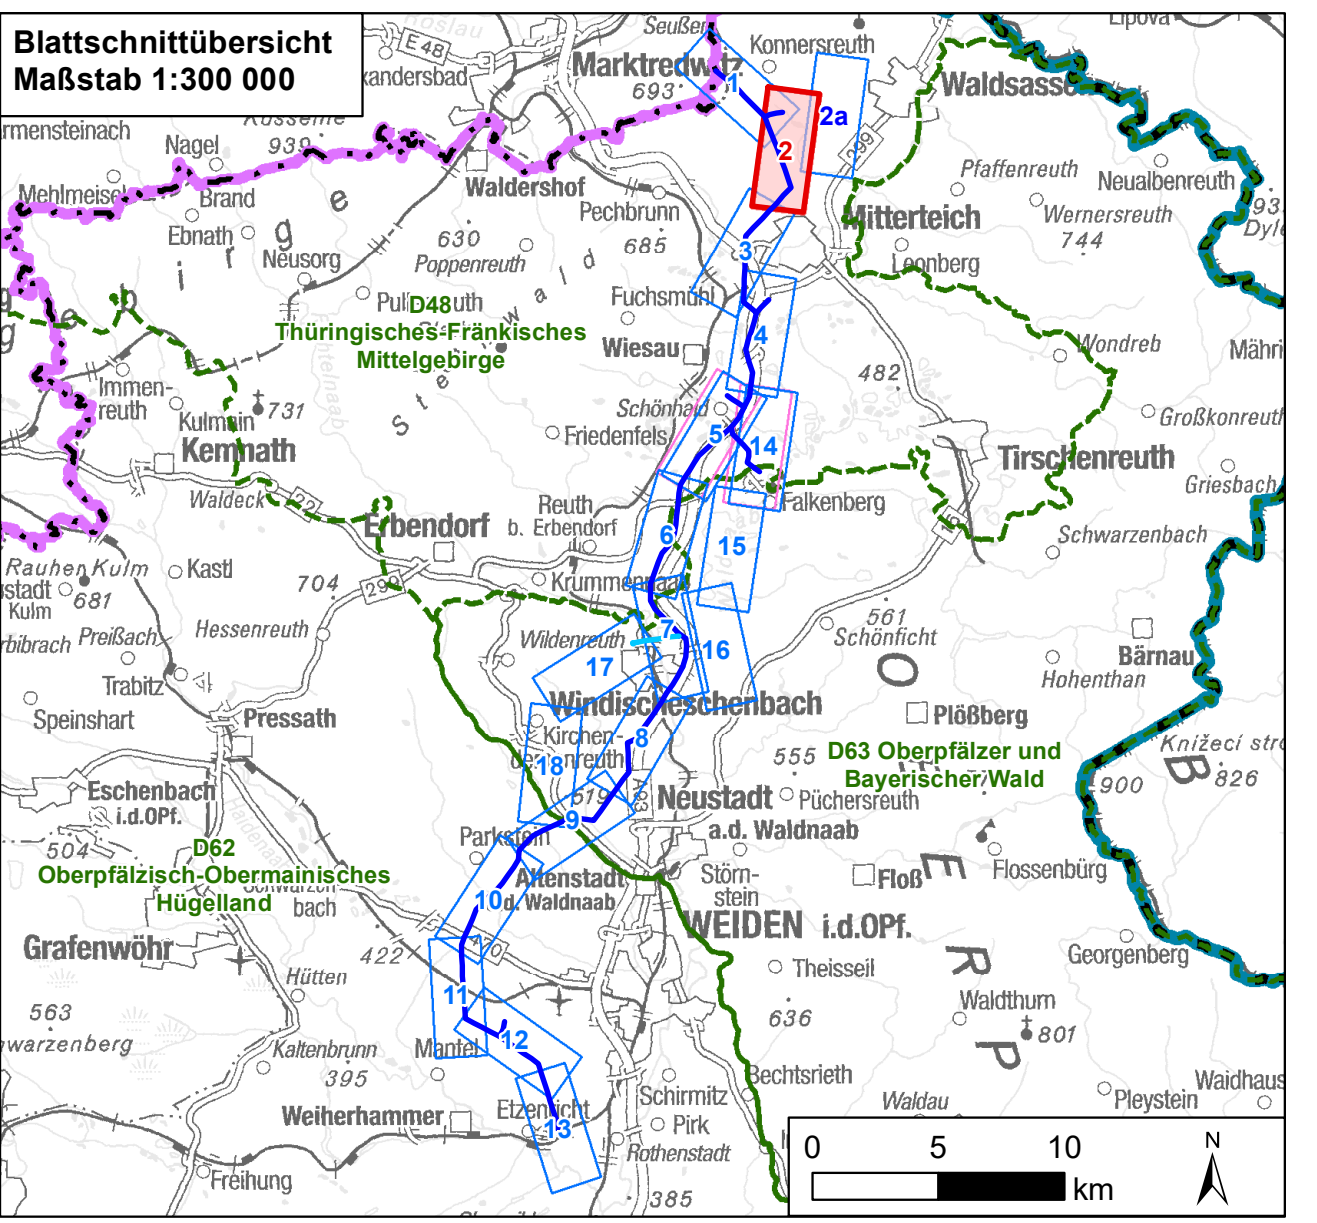

1		1. Deckblatt	19.05.2023	TNL
Nr.		Art der Änderung	Datum	Zeichen

Unterlagen zum Planfeststellungsverfahren (1. Deckblatt)

Vorhabensträger: <b>TenneT TSO GmbH</b>			
Bernecker Straße 70 95448 Bayreuth			
Ersteller: <b>TNL Umweltplanung Frank Bernhausen e. K.</b>			
Raiffeisenstraße 7 35410 Hungen		Tel.: +49 (0) 6402/ 51 9621-0 Fax: +49 (0) 6402/ 51 9621-30	
<b>ifuplan Institut für Umwelplanung und Raumentwicklung GmbH &amp; Co. KG</b>		Amalienstraße 79 80799 München	
Tel.: +49 (0) 89/ 30 74 975-0 Fax: +49 (0) 89/ 30 74 975-25			
Vorhaben: <b>Ostbayernring – Ersatzneubau 380/ 110-kV-Höchstspannungsleitung Redwitz – Schwandorf einschließlich Rückbau der Bestandsleitung</b>			
Abschnitt Regierungsbezirksgrenze Oberfranken/ Oberpfalz – Umspannwerk Etzenricht (Ltg.Nr. B160) Mast-Nr. 102 - 112			
Unterlage: <b>Umweltstudie</b>			
Bestands-/ Konfliktplan Tiere, Pflanzen & biologische Vielfalt: Biotope/ Pflanzen			
Unterlage-/ Blatt-Nr.: C 11.1.2/ Blatt 2 von 18	bearbeitet:	Brandl	05.03.2019
Maßstab: 1:5.000	gezeichnet:	Zankl	08.03.2019
Blattgröße: 1160 x 420 mm	geprüft:	Bernhausen/ Marzelli	15.03.2019
Aufgestellt: Bayreuth, den 15.03.2019			
i. V. Thomas Ehrhardt-Unglaub		i. A. Gunnar Heintz	

Daten: © Bayerische Vermessungsverwaltung (www.dvv.de), © Bayerisches Landesamt für Umwelt (www.lfu.bayern.de), © Bayerisches Landesamt für Denkmalpflege (www.blfd.de), © Geobasis-DE/BKG 2018 (www.bkg.bund.de)