
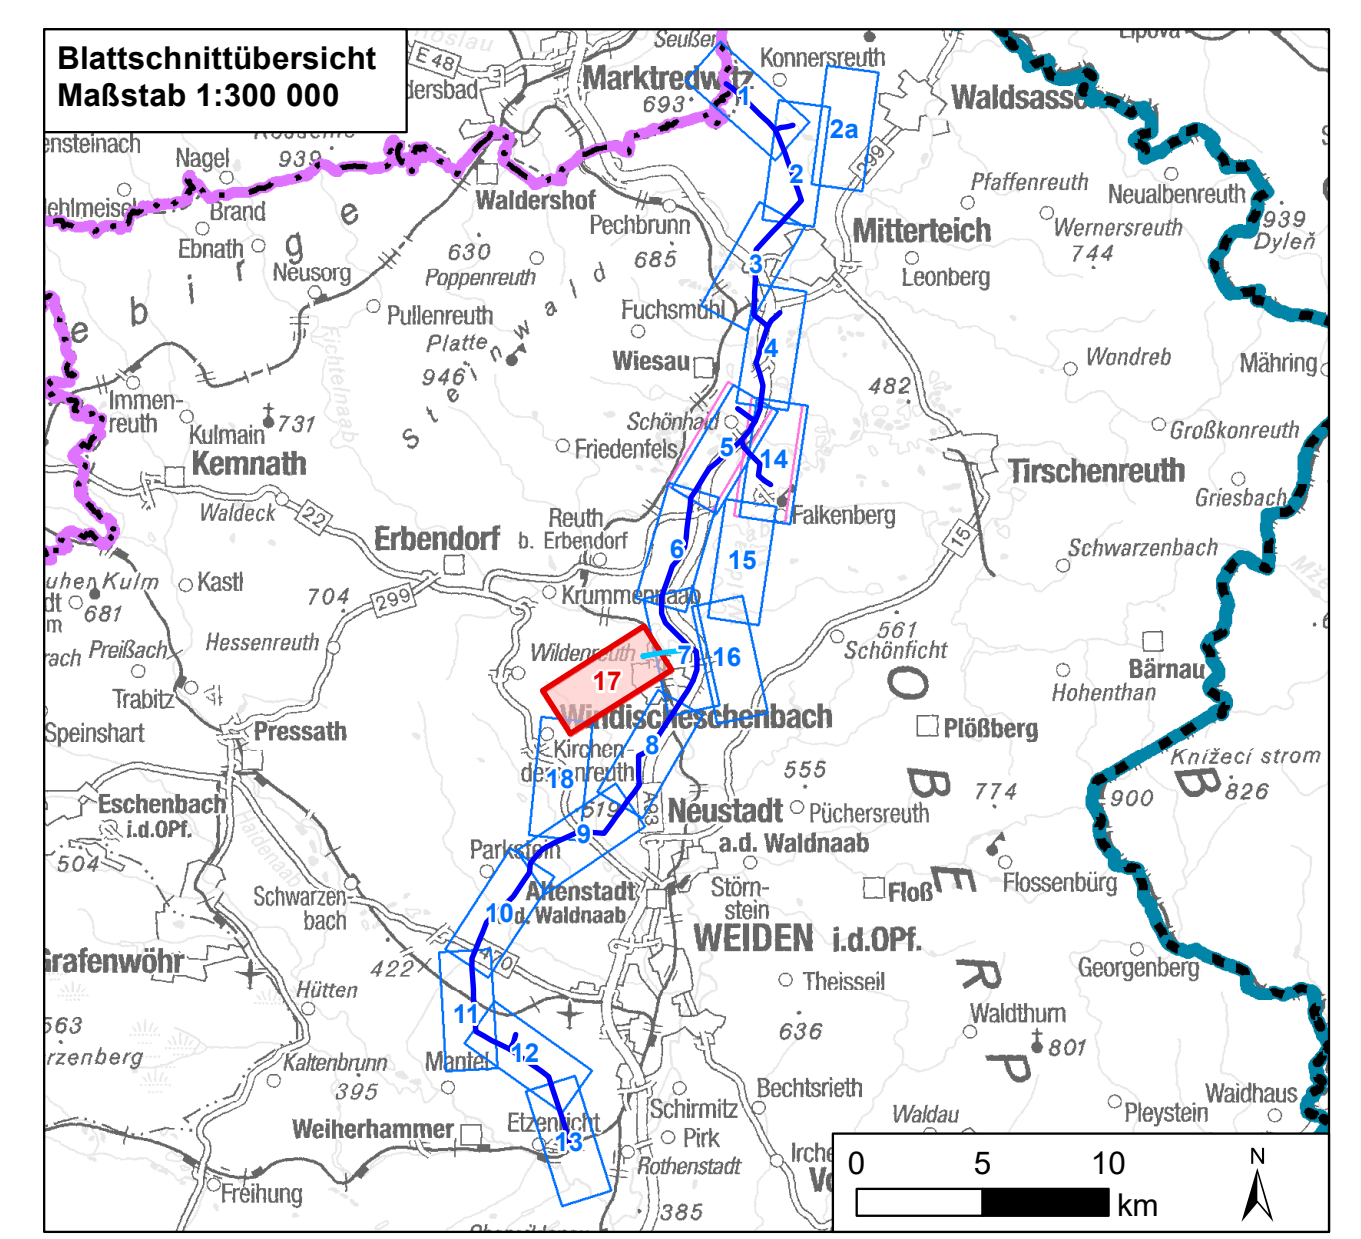


Daten: © Bayerische Vermessungsverwaltung (www.lbv.de), © Bayerisches Landesamt für Umwelt (www.lfu.bayern.de), © Bayerisches Landesamt für Denkmalpflege (www.lfd.de), © Geobasis-DE/BKG 2016 (www.bkg.bund.de)  
 © Bayerische Vermessungsverwaltung, © Bayerische Landesamt für Umwelt (www.lfu.bayern.de), © Bayerische Landesamt für Denkmalpflege (www.lfd.de)

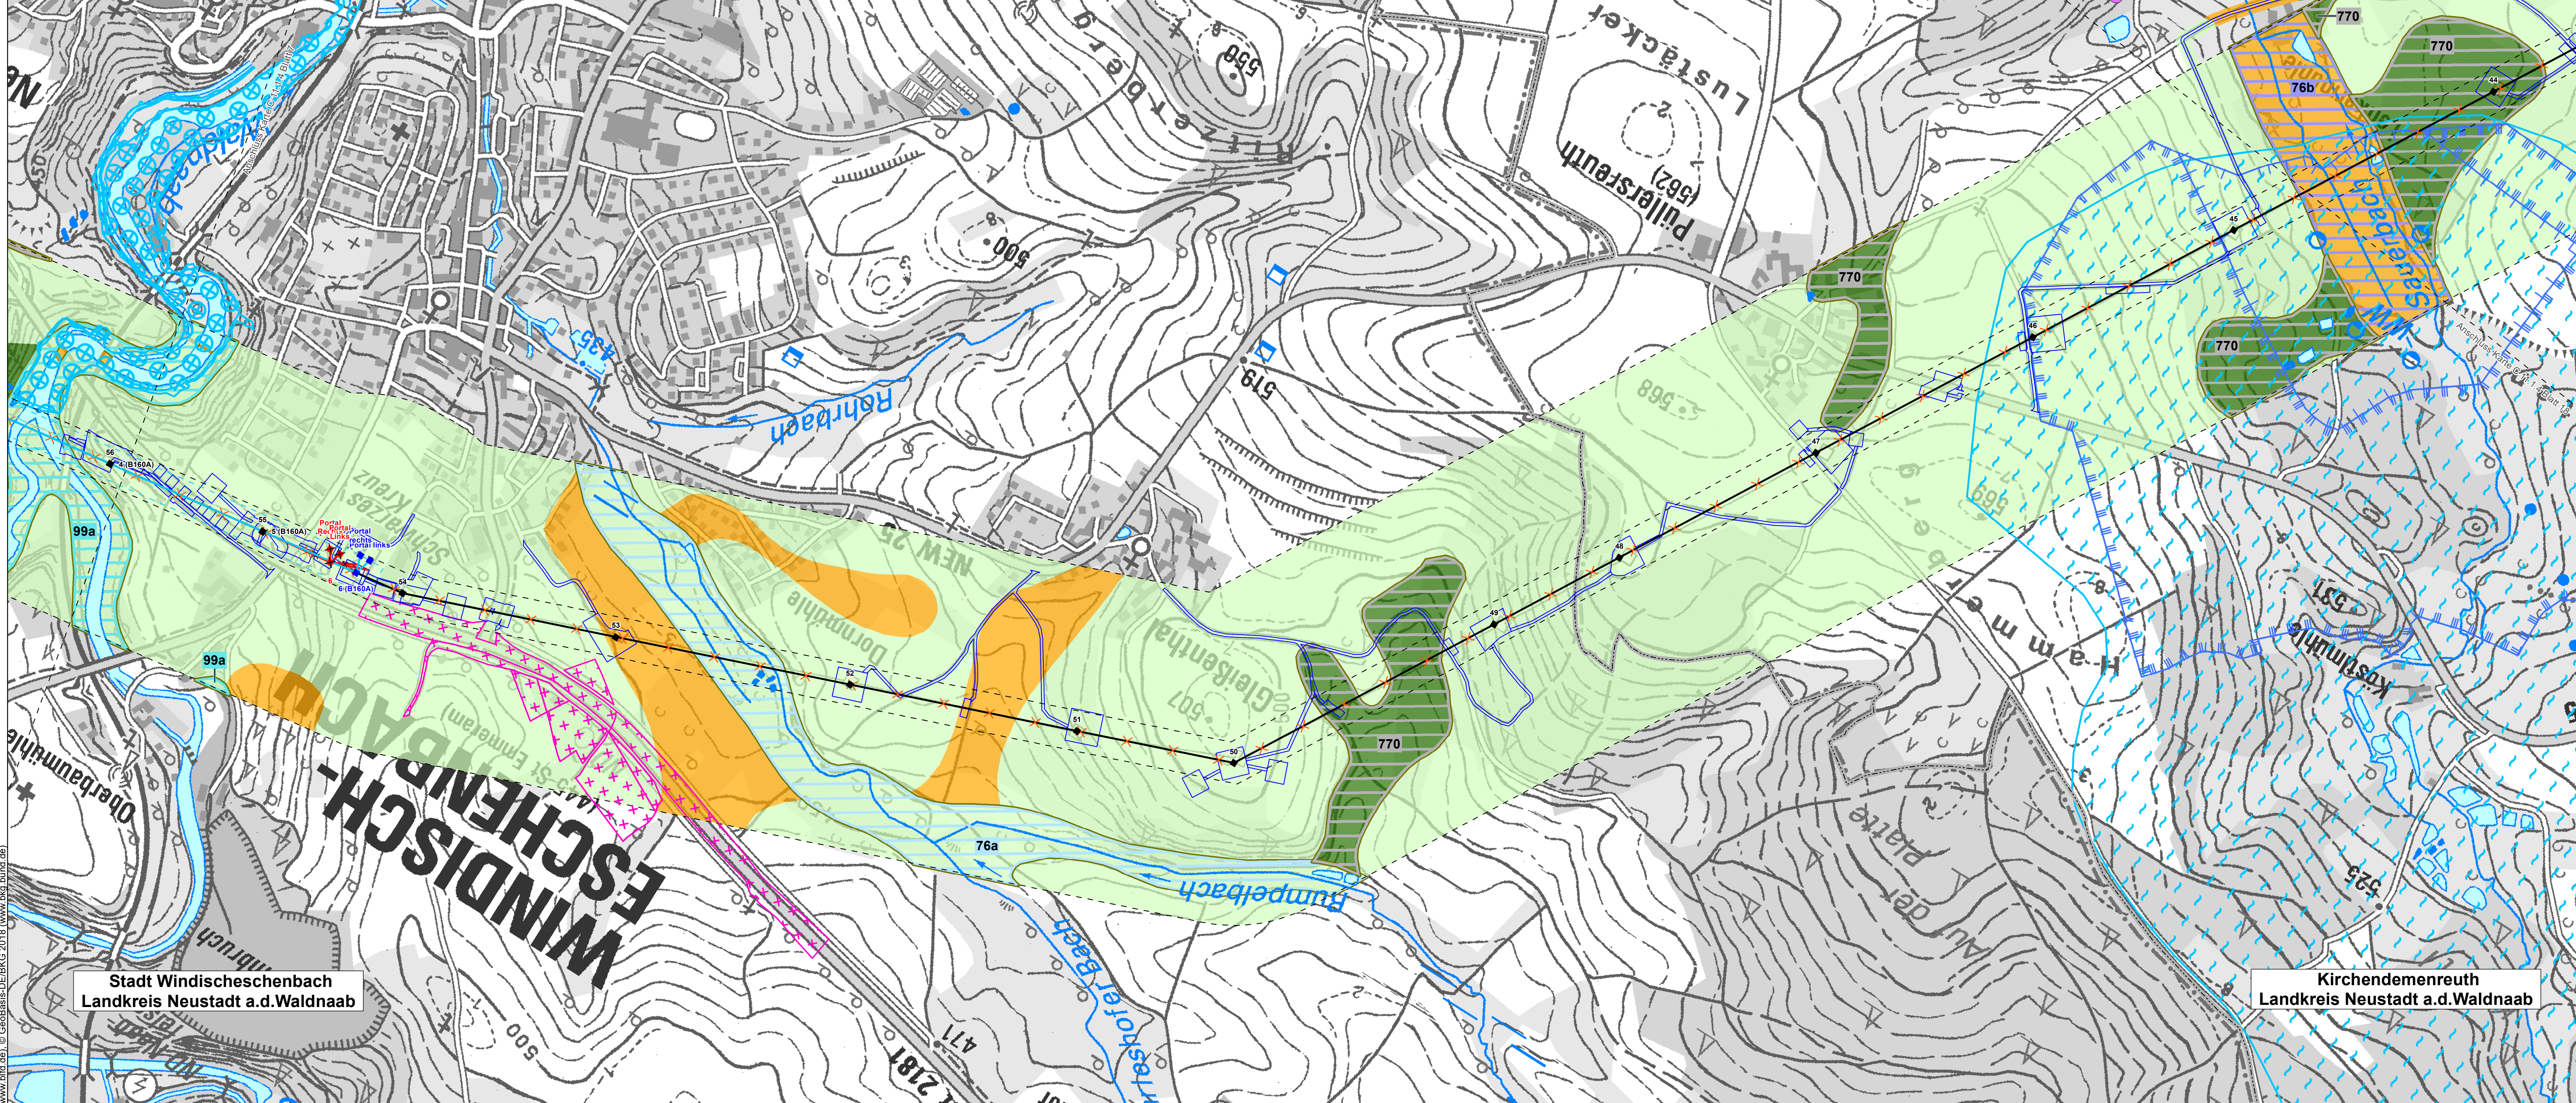

Nr.	1. Deckblatt	19.05.2023	TNL
	Art der Änderung	Datum	Zeichen

**Unterlagen zum Planfeststellungsverfahren (1. Deckblatt)**

Umweltstudie

Vorhabensträger: TenneT TSO GmbH

Bermecker Straße 70  
95448 Bayreuth

**Tennet**  
Taking power further

Ersteller: **TNL Umweltplanung Frank Bernhausen e. K.**  
Raiffeisenstraße 7  
35410 Hungen  
Tel.: +49 (0) 6402/ 51 9621-0  
Fax: +49 (0) 6402/ 51 9621-30

**ifuplan**  
Amalienstraße 79  
80799 München  
Tel.: +49 (0) 89/ 30 74 975-0  
Fax: +49 (0) 89/ 30 74 975-25

**ifuplan**  
Institut für Umweltplanung und Raumentwicklung GmbH & Co. KG

Vorhaben: **Ostbayernring – Ersatzneubau 380/ 110-kV-Höchstspannungsleitung Redwitz – Schwandorf einschließlich Rückbau der Bestandsleitung**  
Abschnitt Regierungsbezirksgrenze Oberfranken/ Oberpfalz-Umspannwerk Etzenricht (Ltg.Nr. B160) Mast-Nr. B56 - B44

Unterlage: Umweltstudie  
Bestands-/ Konfliktplan abiotische Schutzgüter

Unterlage/ Blatt-Nr.: C 11.1.1/ Blatt 17 von 18	bearbeitet:	Brandl	05.03.2019
Maßstab: 1:5.000	gezeichnet:	Zankl	08.03.2019
Blattgröße: 1160 x 420 mm	geprüft:	Marzelli/ Bernhausen	15.03.2019

Aufgestellt: Bayreuth, den 15.03.2019

I. V. Thomas Ehrhardt-Unglaub  
I. A. Gunnar Heinitz

*i.v. Ehrhardt* *G. Heinitz*