


**Markt Plößberg**  
Landkreis Tirschenreuth

**Markt Falkenberg**  
Landkreis Tirschenreuth

**Stadt Windischeschenbach**  
Landkreis Neustadt a.d.Waldnaab

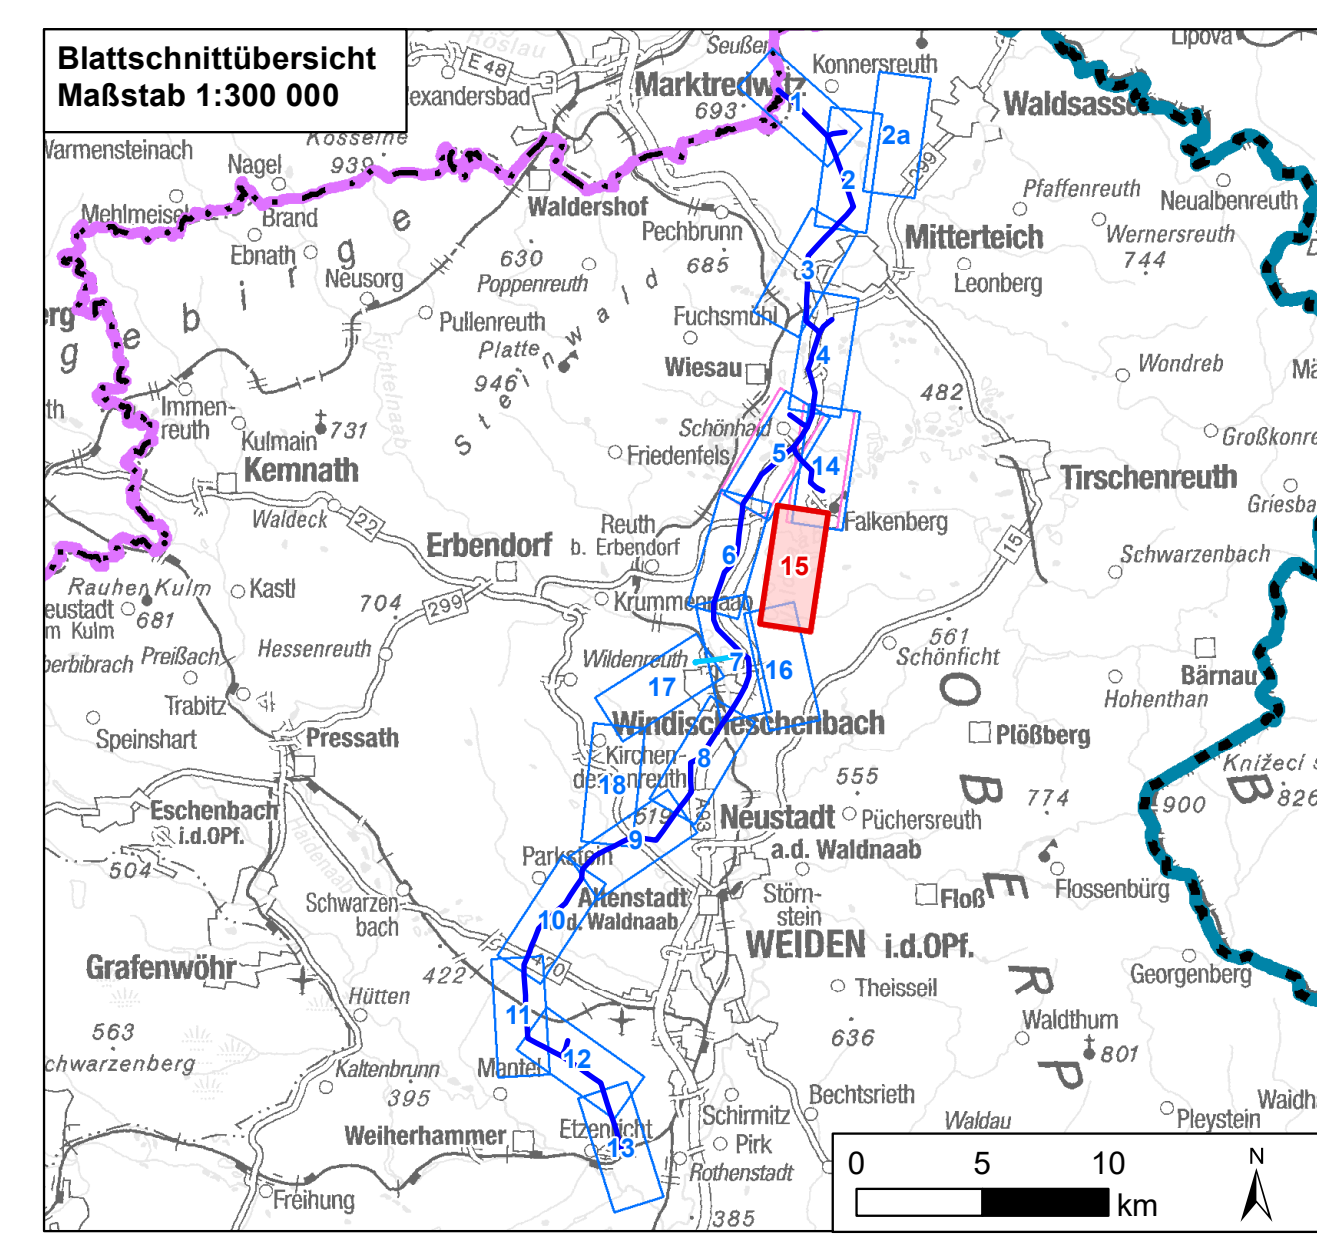

Nr.	1	Deckblatt	19.05.2023	TNL
		Art der Änderung	Datum	Zeichen

**Unterlagen zum Planfeststellungsverfahren (1. Deckblatt)**

Vorhabensträger: <b>TenneT TSO GmbH</b>			
Bernecker Straße 70 95448 Bayreuth			
Ersteller: <b>TNL Umweltplanung Frank Bernshausen e. K.</b>			
Raiffeisenstraße 7 35410 Hungen		Tel.: +49 (0) 6402/ 51 9621-0 Fax: +49 (0) 6402/ 51 9621-30	
<b>ifuplan</b> Institut für Umweltplanung und Raumentwicklung GmbH & Co. KG			
Amalienstraße 79 80799 München		Tel.: +49 (0) 89/ 30 74 975-0 Fax: +49 (0) 89/ 30 74 975-25	
Vorhaben: <b>Ostbayernring – Ersatzneubau 380/ 110-kV-Höchstspannungsleitung Redwitz – Schwandorf einschließlich Rückbau der Bestandsleitung</b>			
Abschnitt Regierungsbezirksgrenze Oberfranken/ Oberpfalz – Umspannwerk Etzenricht (Ltg.Nr. B160) Mast-Nr. B74 - B65			
Unterlage: <b>Umweltstudie Wald (BayWaldG)</b>			
Unterlage-/Blatt-Nr.: C 11.1.6/Blatt 15 von 18	bearbeitet:	Brandl	05.03.2019
Maßstab: 1:5.000	gezeichnet:	Zankl	08.03.2019
Blattgröße: 1160 x 420 mm	geprüft:	Bernshausen/ Marzelli	15.03.2019
Aufgestellt: Bayreuth, den 15.03.2019			
i. V. Thomas Ehrhardt-Unglaub		i. A. Gunnar Heinitz	