
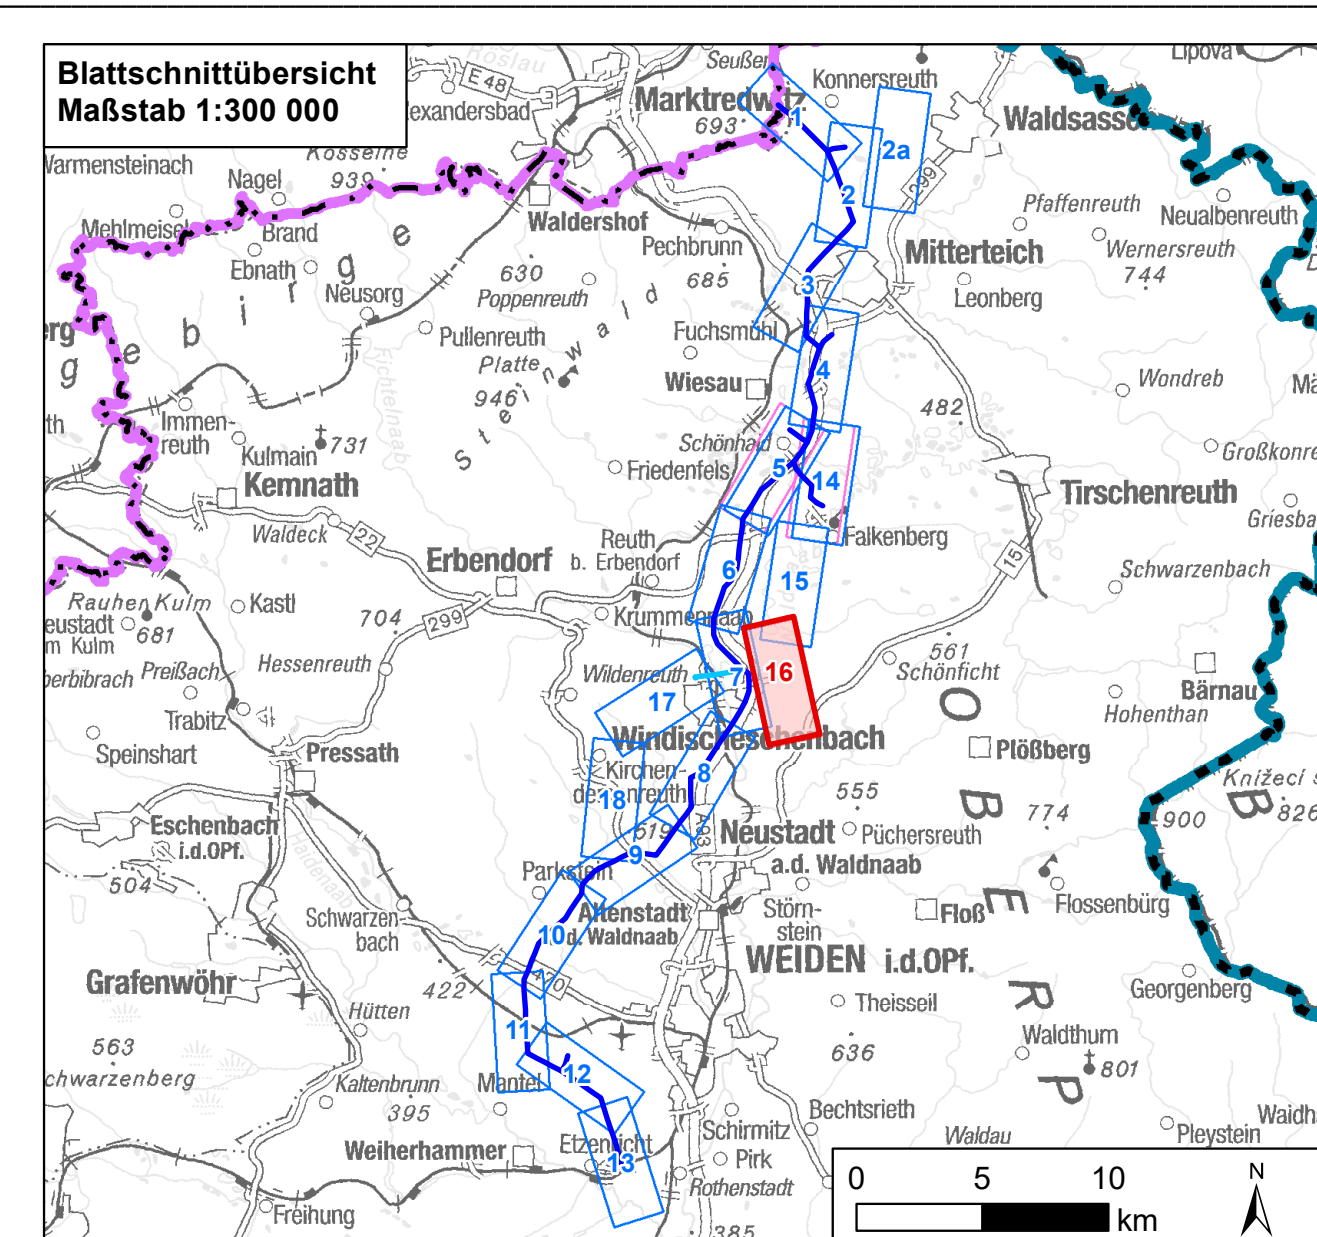


Daten: © Bayerische Vermessungsverwaltung (www.dvv.de), © Bayerische Landesamt für Umwelt (www.lfu.bayern.de), © Bayerische Forstverwaltung, Rauminformationssystem der Regierung von Oberpfalz, © Bayerisches Landesamt für Denkmalpflege (www.dlm.de), © Geobasis-DE/BKG 2018 (www.bkg.bund.de)

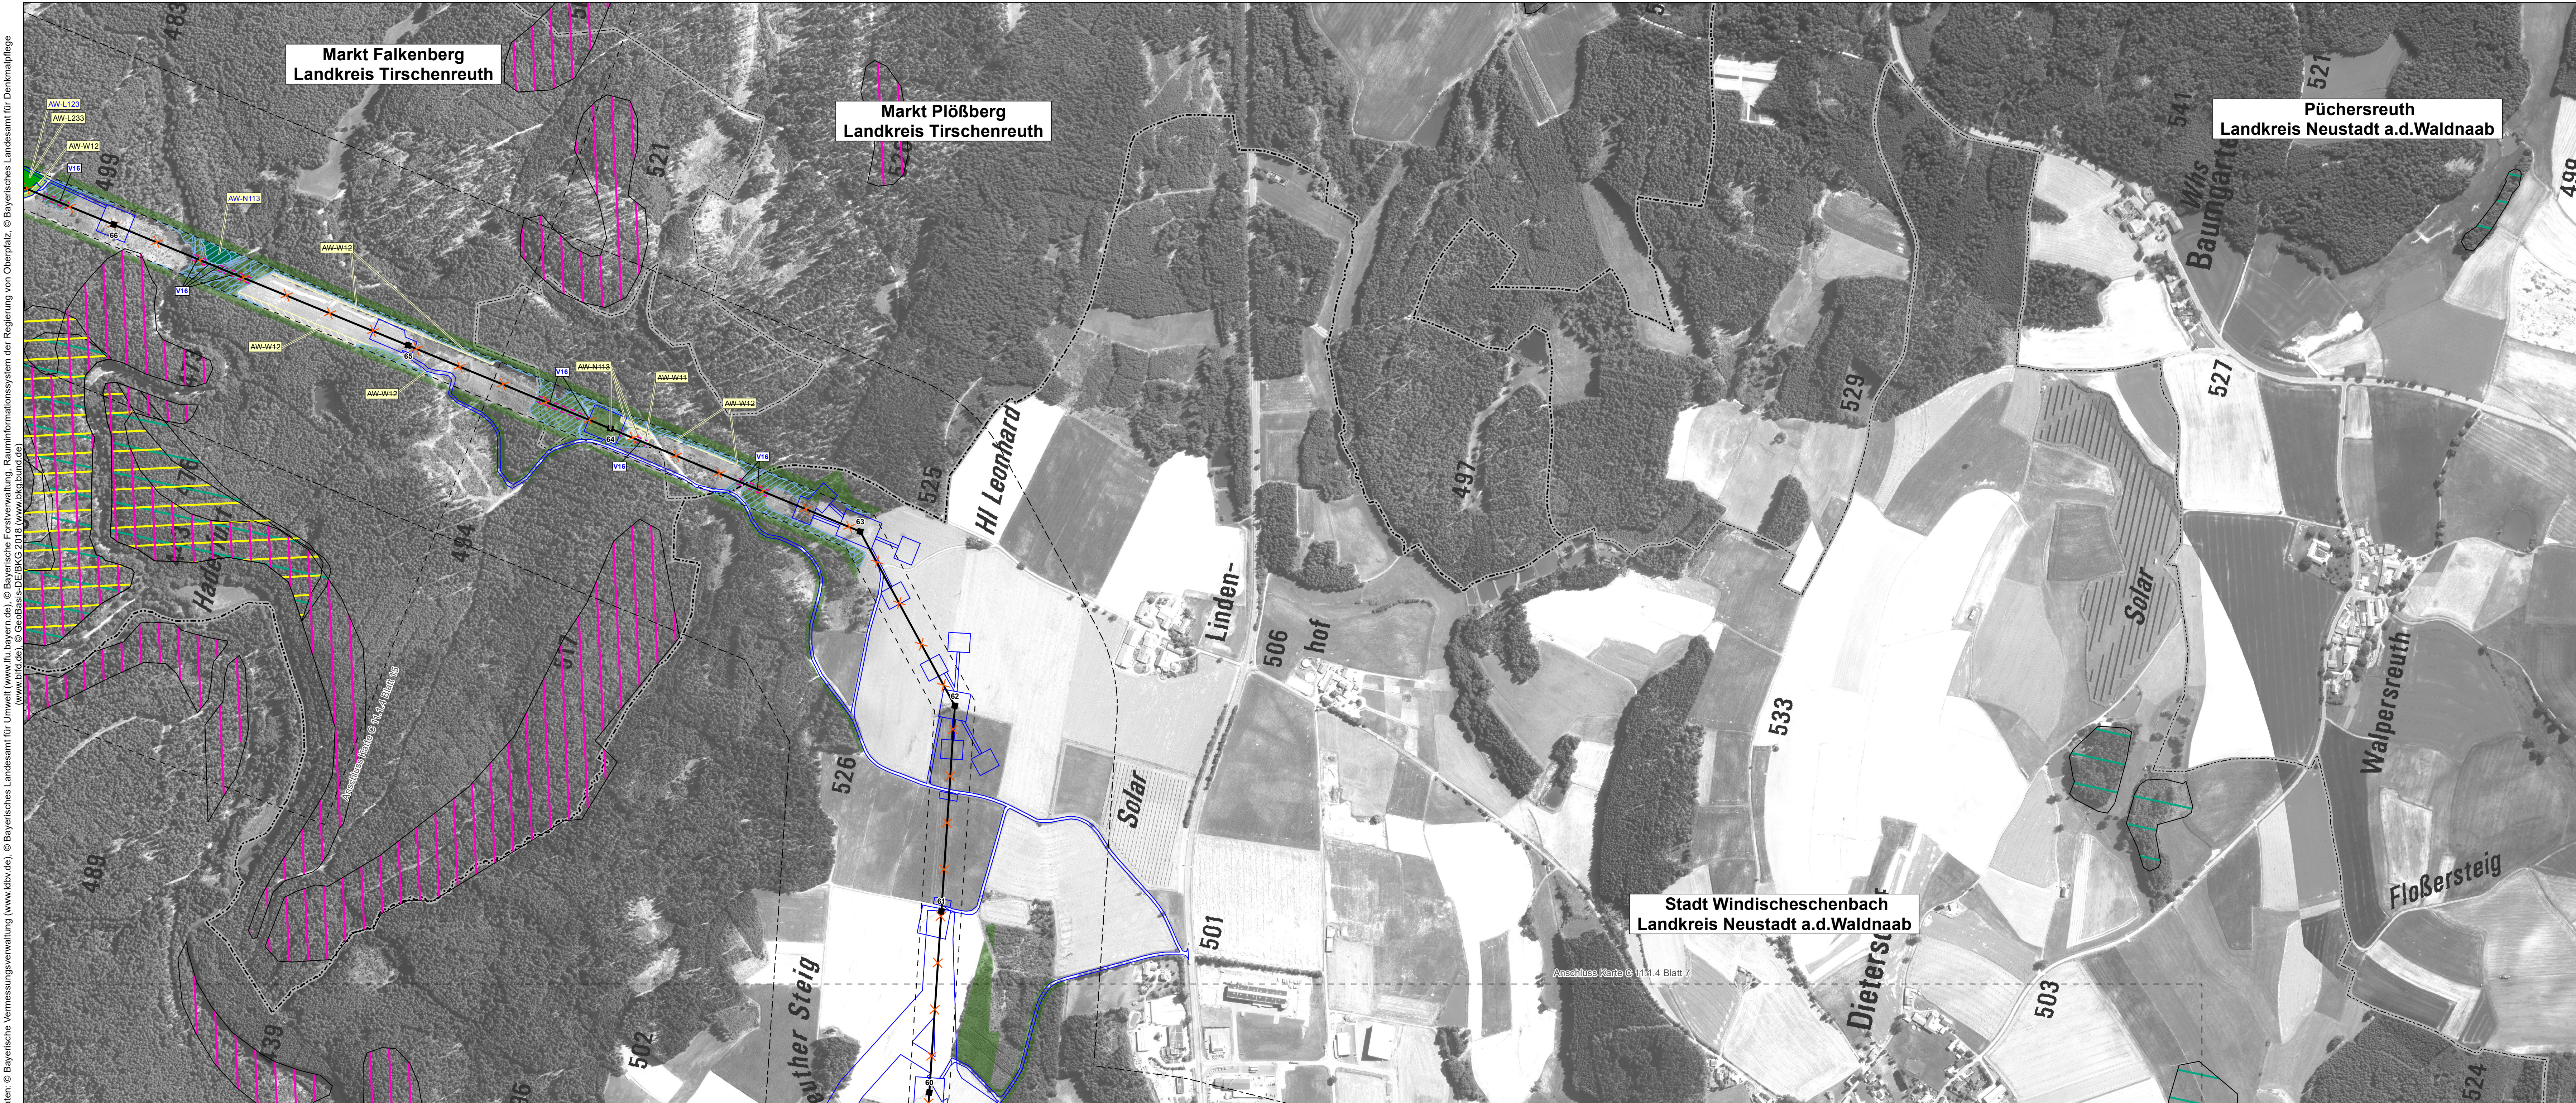

Nr.	1. Deckblatt	19.05.2023	TNL
	Art der Änderung	Datum	Zeichen

Unterlagen zum Planfeststellungsverfahren (1. Deckblatt)

Vorhabensträger: TenneT TSO GmbH			
Bernecker Straße 70 95448 Bayreuth			
Ersteller: TNL Umweltplanung Frank Bernhausen e. K.			
Raiffeisenstraße 7 35410 Hungen Tel.: +49 (0) 6402/ 51 9621-0 Fax: +49 (0) 6402/ 51 9621-30			
ifuplan Institut für Umwelplanung und Raumentwicklung GmbH & Co. KG			
Amalienstraße 79 80799 München Tel.: +49 (0) 89/ 30 74 975-0 Fax: +49 (0) 89/ 30 74 975-25			
Vorhaben: Ostbayernring – Ersatzneubau 380/ 110-kV-Höchstspannungsleitung Redwitz – Schwandorf einschließlich Rückbau der Bestandsleitung Abschnitt Regierungsbezirksgrenze Oberfranken/ Oberpfalz – Umspannwerk Etzenricht (Ltg.Nr. B160) Mast-Nr. B66 - B60			
Unterlage: Umweltstudie Wald (BayWaldG)			
Unterlage-/Blatt-Nr.: C 11.1.6/Blatt 16 von 18	bearbeitet: Brandl	05.03.2019	
Maßstab: 1:5.000	gezeichnet: Zankl	08.03.2019	
Blattgröße: 1160 x 420 mm	geprüft: Bernhausen/ Marzelli	15.03.2019	
Aufgestellt: Bayreuth, den 15.03.2019			
i. V. Thomas Ehrhardt-Unglaub		i. A. Gunnar Heinitz	