120
T2-38.00
VQ / DH
DA-4-DE
Planmäßige Erhöhung
um 3m durch SF

- 441.98 -

121
WA160-33.00
DA
DA-4-DE

1.3

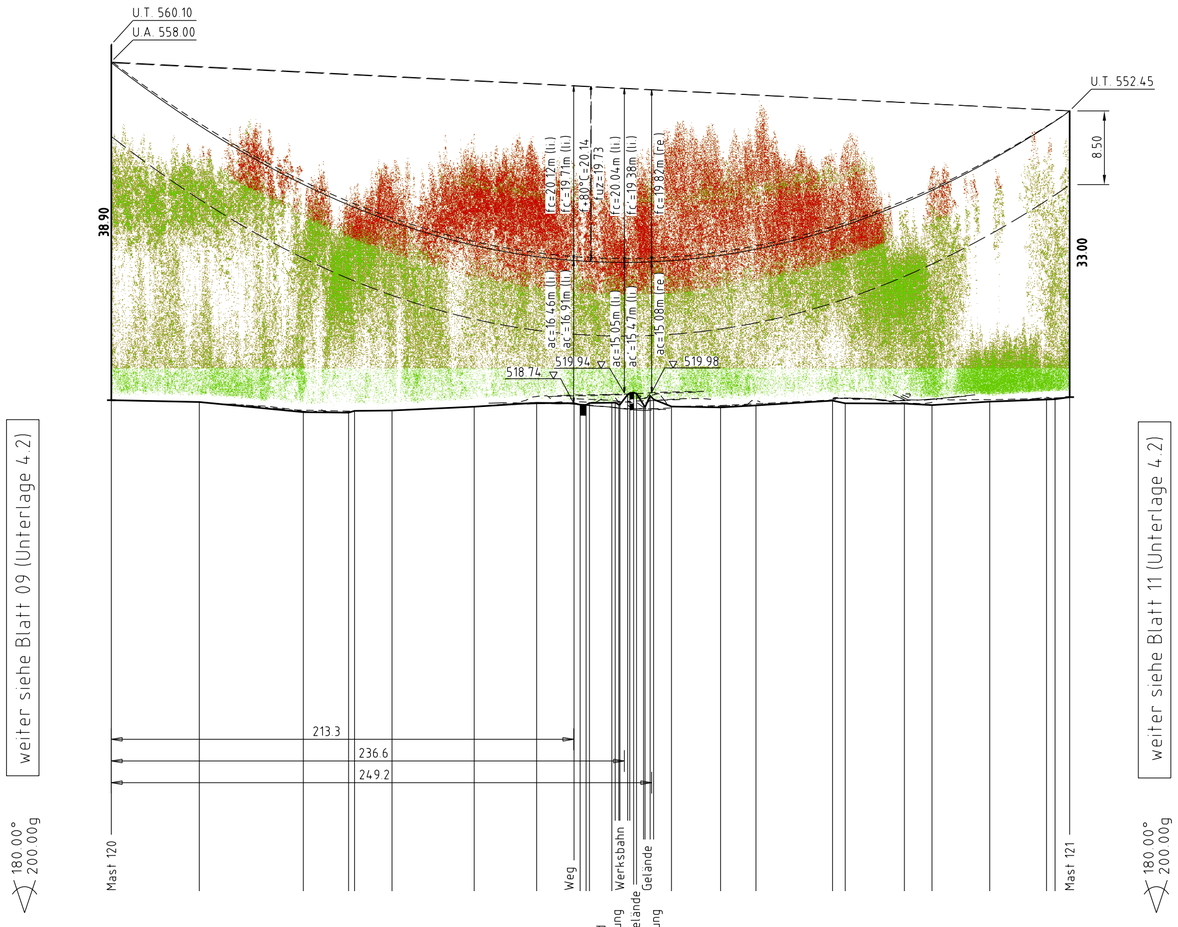

weiter siehe Blatt 09 (Unterlage 4.2)

weiter siehe Blatt 11 (Unterlage 4.2)

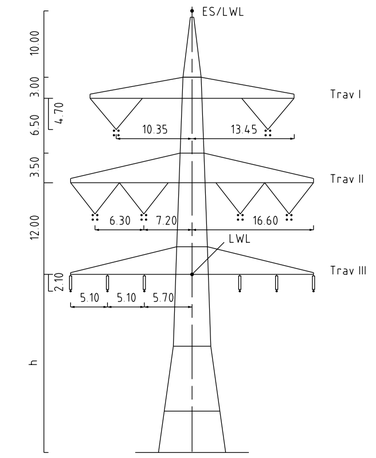

Mast Nr. 120

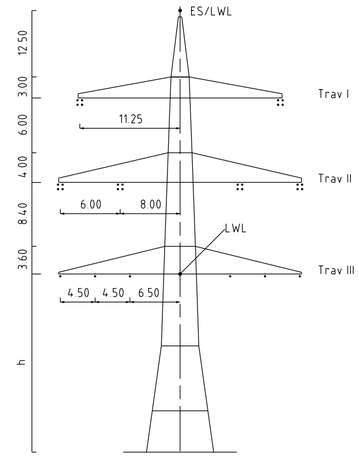

Mast Nr. 121

Vegetation dichter als 3.50m am Leiterseil

Vegetation innerhalb des Schutzbereiches

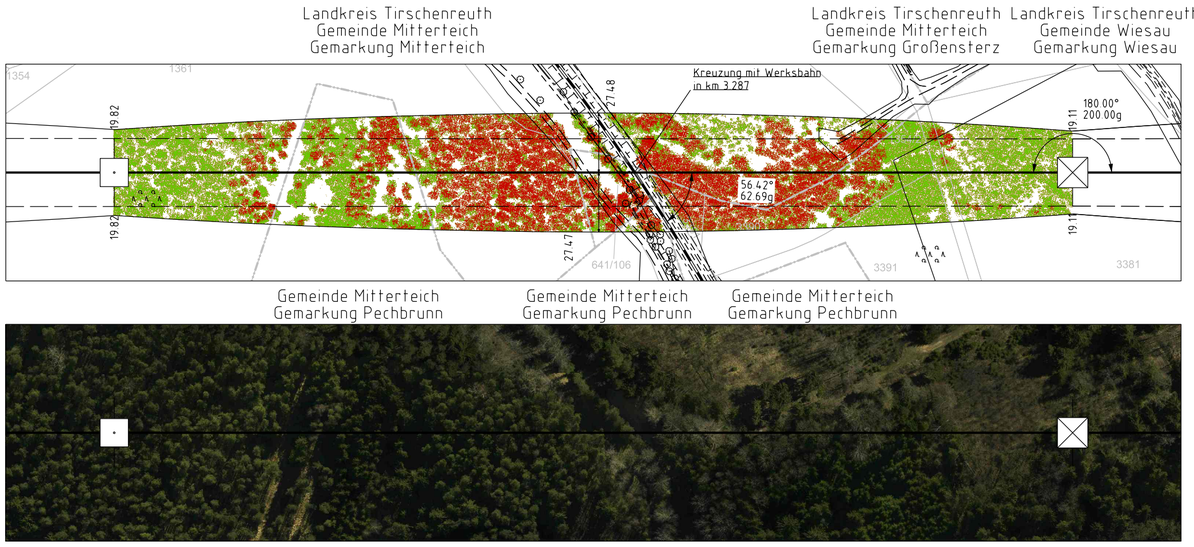

Unterlage 4.2
Blatt 10/~~57~~ 60

380/110-kV-Leitung Reg.-Bezirksgrenze Oberfranken/ Oberpfalz - UW Etzenricht Ltg.Nr. B160

Längenprofil

Mast Nr. 120 - Mast Nr. 121

1. Deckblatt

Maßstab der Längen 1 : 2000
der Höhen 1 : 500

DIN VDE-Bestimmung	:	DIN VDE 0210/ DIN EN 50341 -2-4: 09/2019 (Eiszone 2, Windzone 1)
Masttyp	:	DA-4-DE
Beseilung		
Leiterseil	:	2x3x4 565-AL1/72-ST1A, MZS=46.0N/mm² (380-kV) 2x3x1 565-AL1/72-ST1A, MZS=46.0N/mm² (110-kV)
Erdseil	:	
Luftkabel/ sonstige Belegung	:	1x1 OPGW-DSBB 1x48 SMF (122-AL3/61-A20SA-13,4), dhgl. bei 10°C, MZS=62.2N/mm²; Vogelschutzarmatur je 25m 1x1 OPGW D(s)b 48 SMF (265-AL3/25-A20SA 26.5), dhgl. bei 10°C, MZS=48.5N/mm²
Kettenlänge	:	DA=6.50m (3277N) (380-kV),DA=3.59m (1030N) (110-kV), VQ=4.70m (1913N) (380-kV), DH=2.10m (549N) (110-kV)
Seitliche Überhöhung	:	15.90 m rechts — · — · — · — oder links – – – – – – – aufgenommen

Planfeststellungsunterlage

Aufgestellt
Bayreuth, 15.03.2019
TenneT TSO GmbH
i.V. Thomas Eichhorn-Klug i.A. G. Heinritz

Zust.	Änderung	Datum	Name
A	1. Deckblatt	24.02.2023	MF

Maßstab 1:2000/500 Einheit Meter

imp Part of Sweco
imp GmbH
Lise-Meitner-Straße 8
89081 Ulm

	Datum	Name
Bearb.	24.08.2018	Schwabe
Gepr.	14.12.2018	Pfeiffer
Norm	DIN EN 50341-2-4: 04/2016	
Fachbereich TL		

Ursprung

~~Satzungsgemäß ausgelegen in der Zeit~~
vom .....
bis .....
Zeit und Ort der Auslegung sind vor Auslegung ortsüblich bekannt gemacht worden
Gemeinde: .....
~~Dienstsiegel / Unterschrift~~ .....

Planfeststellungsbehörde
Planfestgestellt mit Beschluss der Regierung der Oberpfalz vom 23.05.2024
Az. ROP-StabEnWi-3321.0-2-46
Regensburg, 23.05.2024
gez. Dr. Rebler
Regierungsdirektor

Fremdleitungen sind nachrichtlich geführt.
Es besteht keine Gewähr auf Lage und Vollständigkeit.

Geobasisdaten Bayerische Vermessungsverwaltung