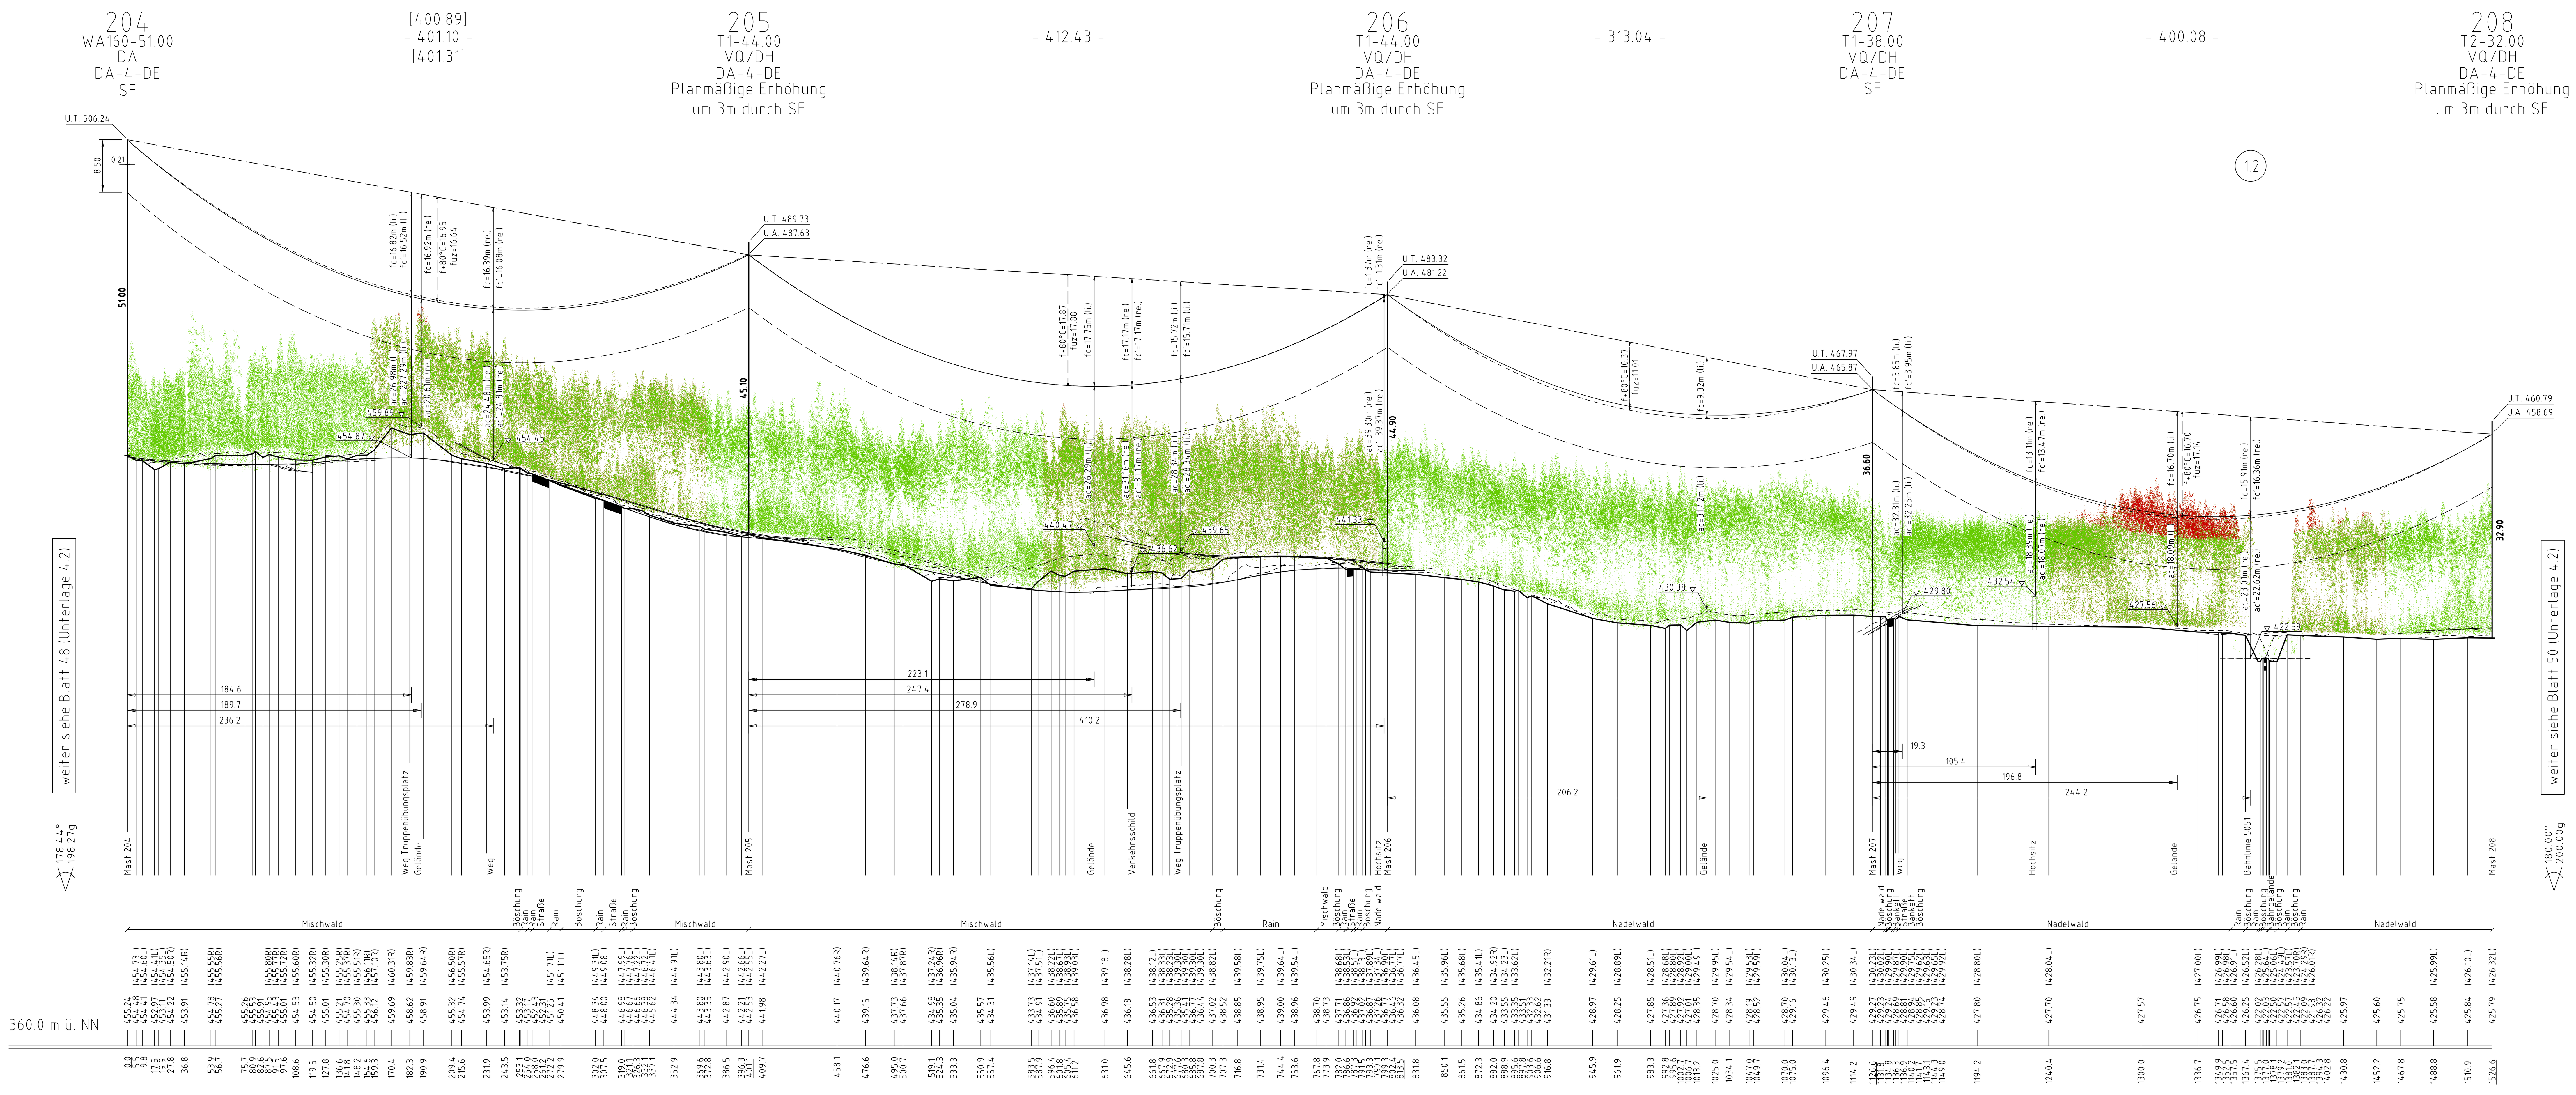

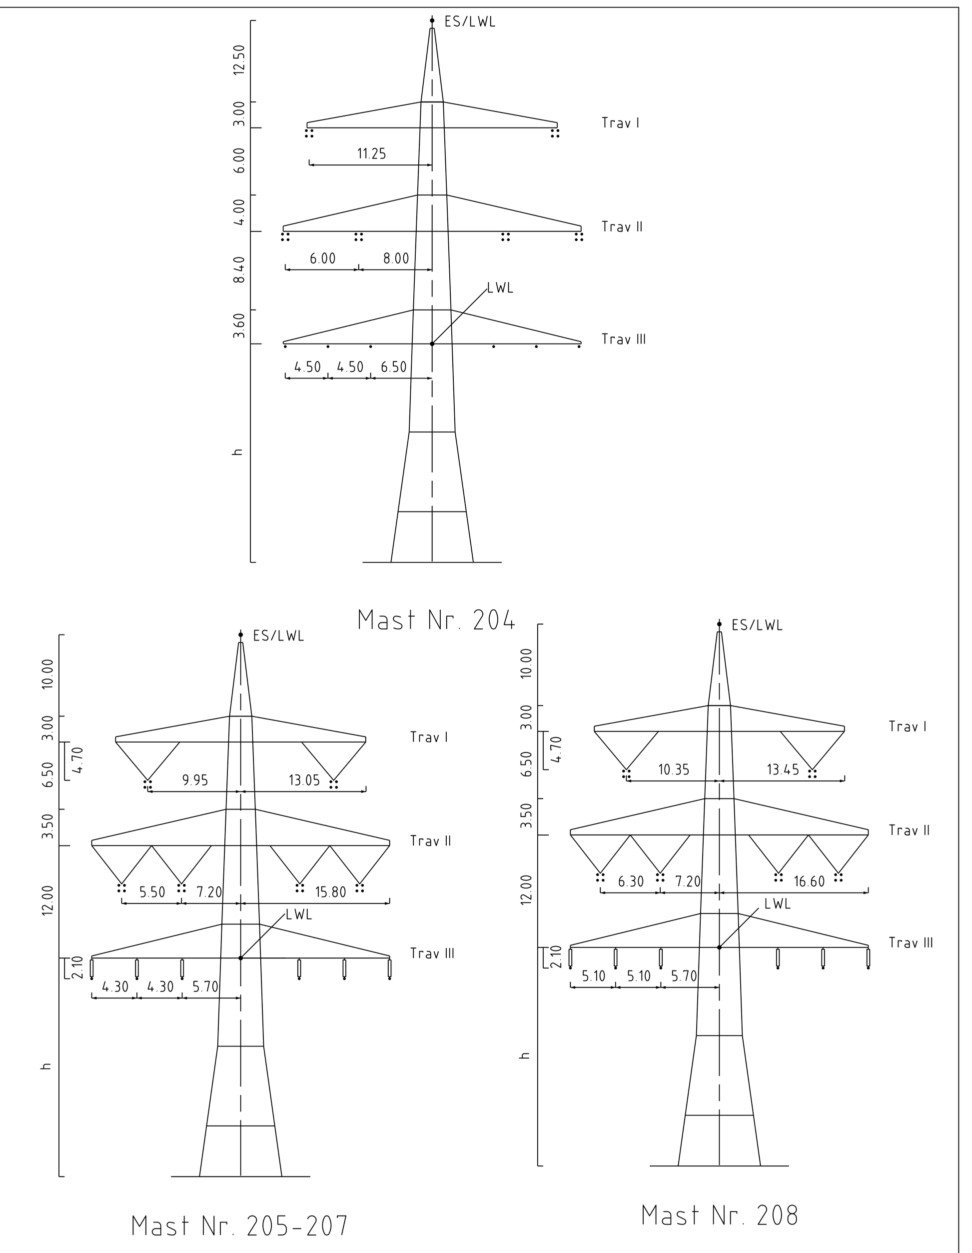

Vegetation dichter als 3.50m am Leiterseil

Vegetation innerhalb des Schutzbereiches

Unterlage 4.2
Blatt 49/~~57~~ 60

380/110-kV-Leitung Reg.-Bezirksgrenze Oberfranken/ Oberpfalz - UW Etzenricht Ltg.Nr. B160

Längenprofil

Mast Nr. 204 - Mast Nr. 208

1. Deckblatt

Maßstab der Längen 1: 2000
der Höhen 1: 500

DIN VDE-Bestimmung	:	DIN VDE 0210/ DIN EN 50341-2-4: 09/2019 (Eiszone 2, Windzone 1)
Masttyp	:	DA-4-DE
Beseilung Leiterseil	:	2×3×4 565-AL1/72-ST1A; MZS=46.0N/mm² (380-kV) 2×3×1 565-AL1/72-ST1A; MZS=46.0N/mm² (110-kV)
Erdseil	:	
Luftkabel/ sonstige Belegung	:	1×1 OPGW-DSBB 1x48 SMF (122-AL3/61-A20SA-13,4); dhgl. bei 10°C; MZS=61.9N/mm²; Vogelschutzarmatur je 25m 1x1 OPGW D(s)b 48 SMF (265-AL3/25-A20SA 26.5); dhgl. bei 10°C; MZS=48.5N/mm²
Kettenlänge	:	DA=6.50m (3277N) {380-kV}; DA=3.59m (1030N) {110-kV} VQ=4.70m (1913N) {380-kV}; DH=2.10m (549N) {110-kV}
Seitliche Überhöhung	:	15.50 m rechts — - — - — - - oder links — — — — — — — aufgenommen

Planfeststellungsunterlage

Aufgestellt
Bayreuth,
TenneT TSO GmbH

24.02.2023

i.V. [Unterschrift] i.A. [Unterschrift]

Maßstab 1:2000/500 Einheit Meter

imp GmbH
Lise-Meitner-Straße 8
89081 Ulm

	Datum	Name
Bearb.	20.02.2023	Frey
Gepr.	22.02.2023	Pfeiffer
Norm	DIN EN 50341-2-4: 04/2016	
Fachbereich TL		

Zust.	Änderung	Datum	Name
A	1. Deckblatt	24.02.2023	MF

Urspr.:

~~Satzungsgemäß ausgelegen in der Zeit~~
vom ....
bis ....
Zeit und Ort der Auslegung sind vor Auslegung ortsüblich bekannt gemacht worden
Gemeinde: ....
~~Dienstsiegel / Unterschrift~~ ....

Planfeststellungsbehörde

Planfestgestellt mit Beschluss der Regierung der Oberpfalz vom 23.05.2024
Az. ROP-StabEnWi-3321.0-2-46
Regensburg,
23.05.2024
gez. Dr. Rebler
Regierungsdirektor

Fremdleitungen sind nachrichtlich geführt.
Es besteht keine Gewähr auf Lage und Vollständigkeit.

Geobasisdaten: Bayerische Vermessungsverwaltung